


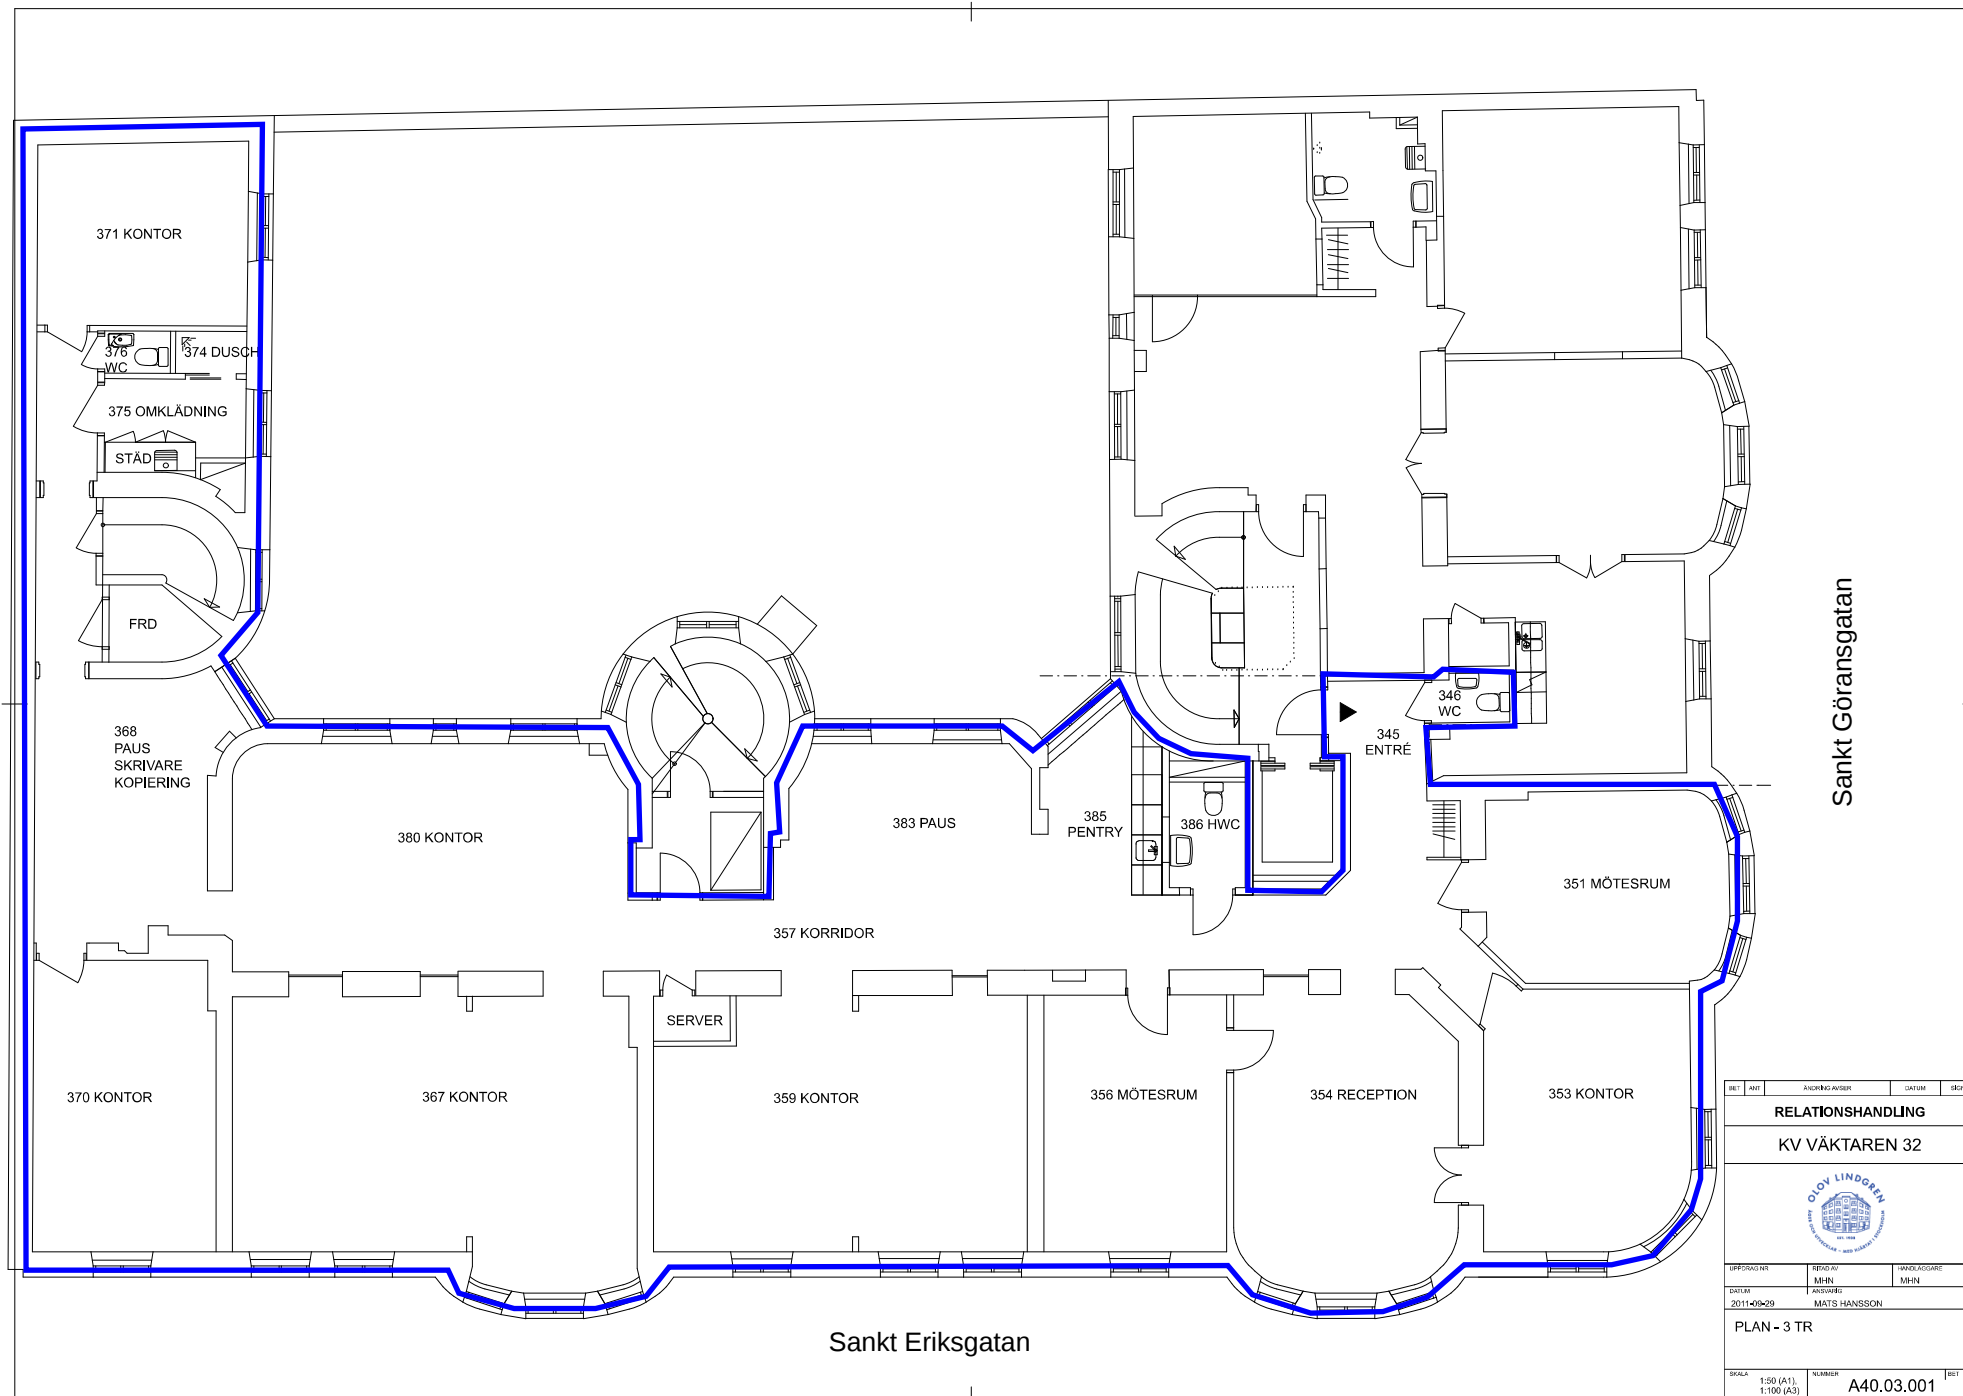

Sankt Göransgatan

Sankt Eriksgatan

RELATIONSHANDLING			
KV VÄKTAREN 32			
			
PLAN - 3 TR			
SKALA	1:50 (A1), 1:100 (A3)	NUMMER	A40.03.001