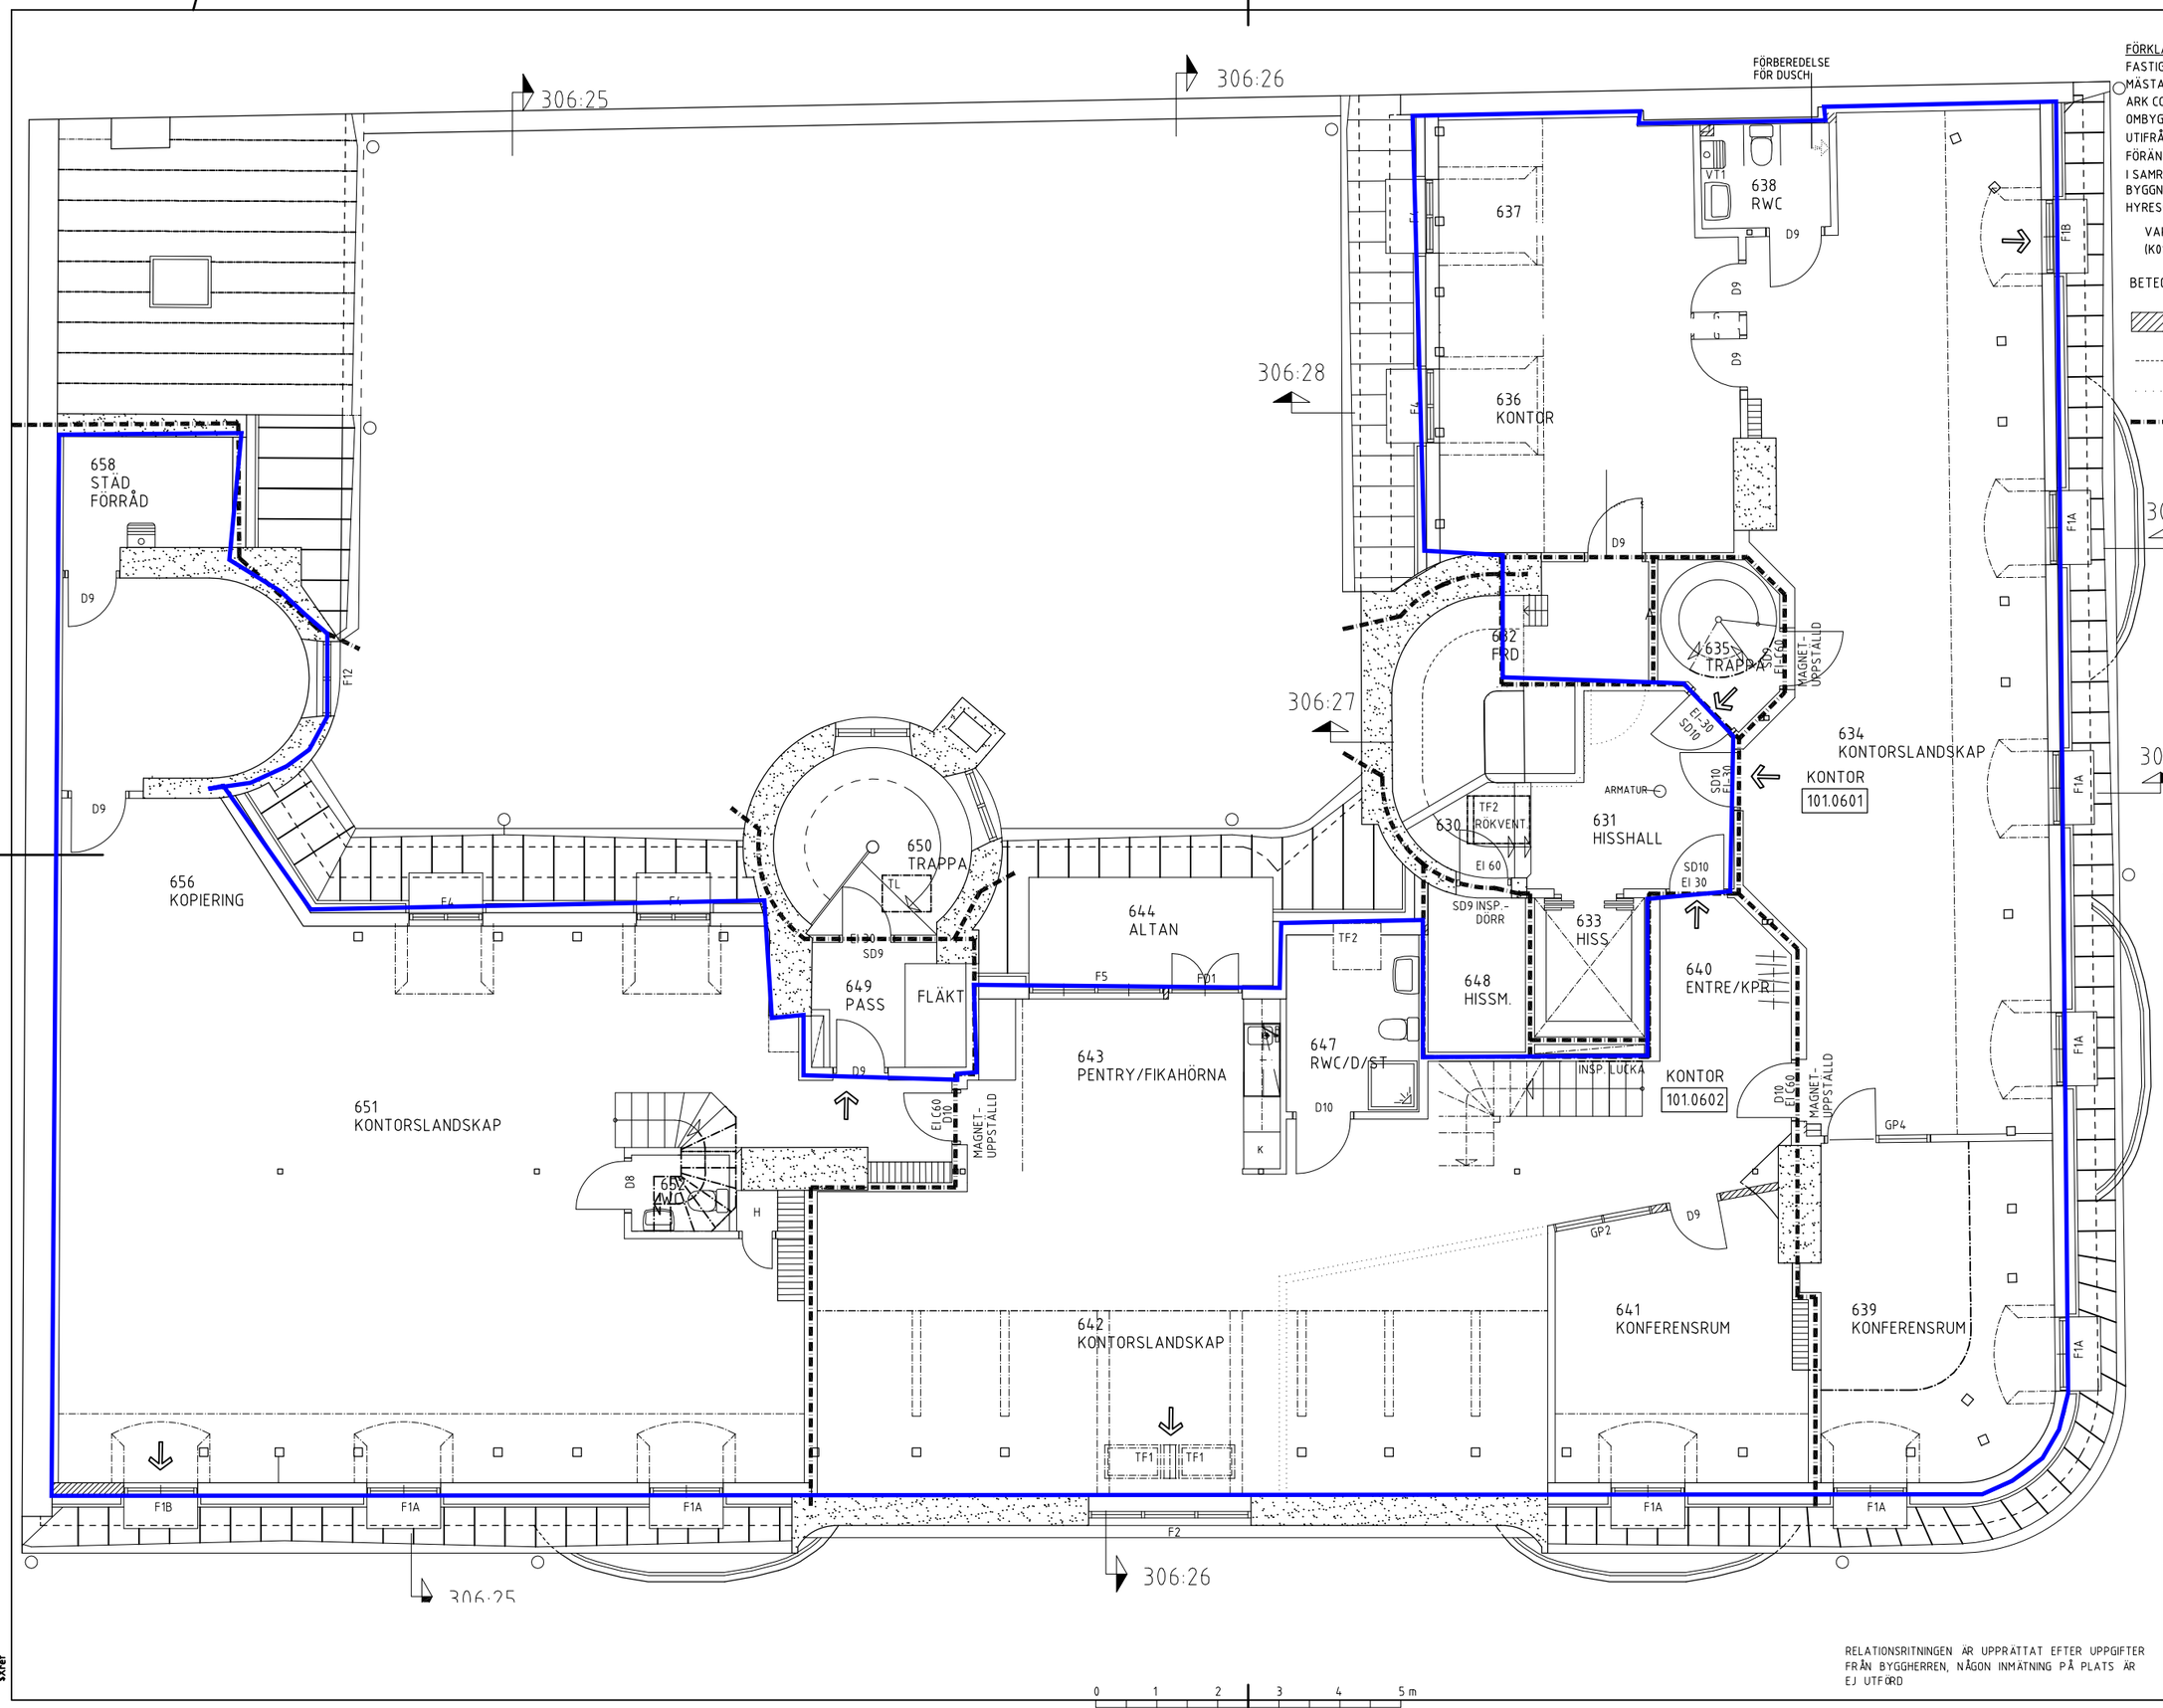

FÖRKLARINGAR:
FASTIGHETEN UPPFÖRDES 1909-10 AV BYGG-MÄSTAREN PEHR NILSSON EFTER RITNINGAR AV ARK CORPH & HÖÖG SAMT SAM KJELLBERG. OMBYGGNADSRITNINGAR ÄR SAMMANSTÄLLDA UTIFRÅN ORIGINALRITNINGAR OCH UPPMÄTNINGAR. FÖRÄNDRINGAR ÄR GJORDA EFTER ÖNSKEMÅL OCH I SAMRÅD MED NUVARANDE FASTIGHETSÄGARE, BYGGNADSFIRMA OLOV LINDGREN AB, OCH HYRESGÄSTER.

VAKANTA RUMSNUMMER
(K01-K29 SKALL EJ ANVÄNDAS)

BETECKNINGAR

NYA BYGGNADSDELAR
SKYMDA BYGGNADSDELAR
EV FRAMTIDA BYGGN
BRANDCELLSGR?NS EFTER OMBYGGNAD
BRANDCELLSGR?NS KLASS EI-60 D?RRAR ENL VIDST?ENDE
UTRYMNINGSV?G SAMT LYSANDE ELLER BELYST SKYLT

REV	ANT	REVIDERINGEN AVSER	SIGN	DATUM

RELATIONSRITNING

KV VÄKTAREN 32

ST GÖRANSGATAN 63, STOCKHOLM

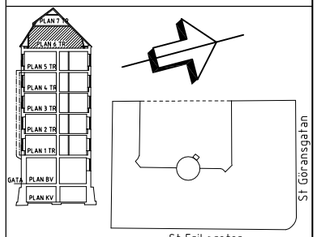

GLOCKGRUPPEN
GLOCKGRUPPEN ARKITEKTER AB
KÖPMANGATAN 11, 111 31 STOCKHOLM
Tel. 08-10 18 00, Fax 08-21 30 21
JoG BYGGPROJEKTERING AB
Kyrkogatan 30, 374 36 KARLSHAMN
Tel. 0454-195 55, Fax 0454-194 45, e-post karlshamn@jogbyggproj.se

BYGGNADSFIRMA
OLOV LINDGREN AB
Tel : 08 - 690 25 10, fax: 08 - 33 06 33
E-POST: info@olovlindgren.se
BOX 45079, (DROTTNINGGATAN 97) 104 30 STOCKHOLM

X	A GLOCKGRUPPEN ARK AB TEL 08-10 18 00 FAX 08-21 30 21
	B BRANDSKYDDSLAG AB TEL 08-442 42 50 FAX 08-442 42 62
	E THOM JOHANSON AB TEL 021-38 41 48 FAX 021-38 41 49
	K TYRESÖ BYGGKONS AB TEL 08-712 65 02 FAX 08-712 80 44
	L
	V KETAB TEL 021-12 80 20, 021-12 80 21 FAX 021-12 80 80
	O

FAST / UPPDRAG NR	RITAD AV	HANDLÄGGARE
101 / P008		JONAS GLOCK
DATUM 2004-03-12	ANSVARIG	

ANDRING - OMBYGGNAD

VÅNING 6 tr - UNDRE VIND

SKALA o RITN STRL	RITNINGSNUMMER	REV
1:50/A1	A306:08	

RELATIONSRITNINGEN ÄR UPPRÄTTAT EFTER UPPGIFTER FRÅN BYGGHERREN, NÅGON INMÄTNING PÅ PLATS ÄR EJ UTFÖRD

0 1 2 3 4 5 m

$Xref